


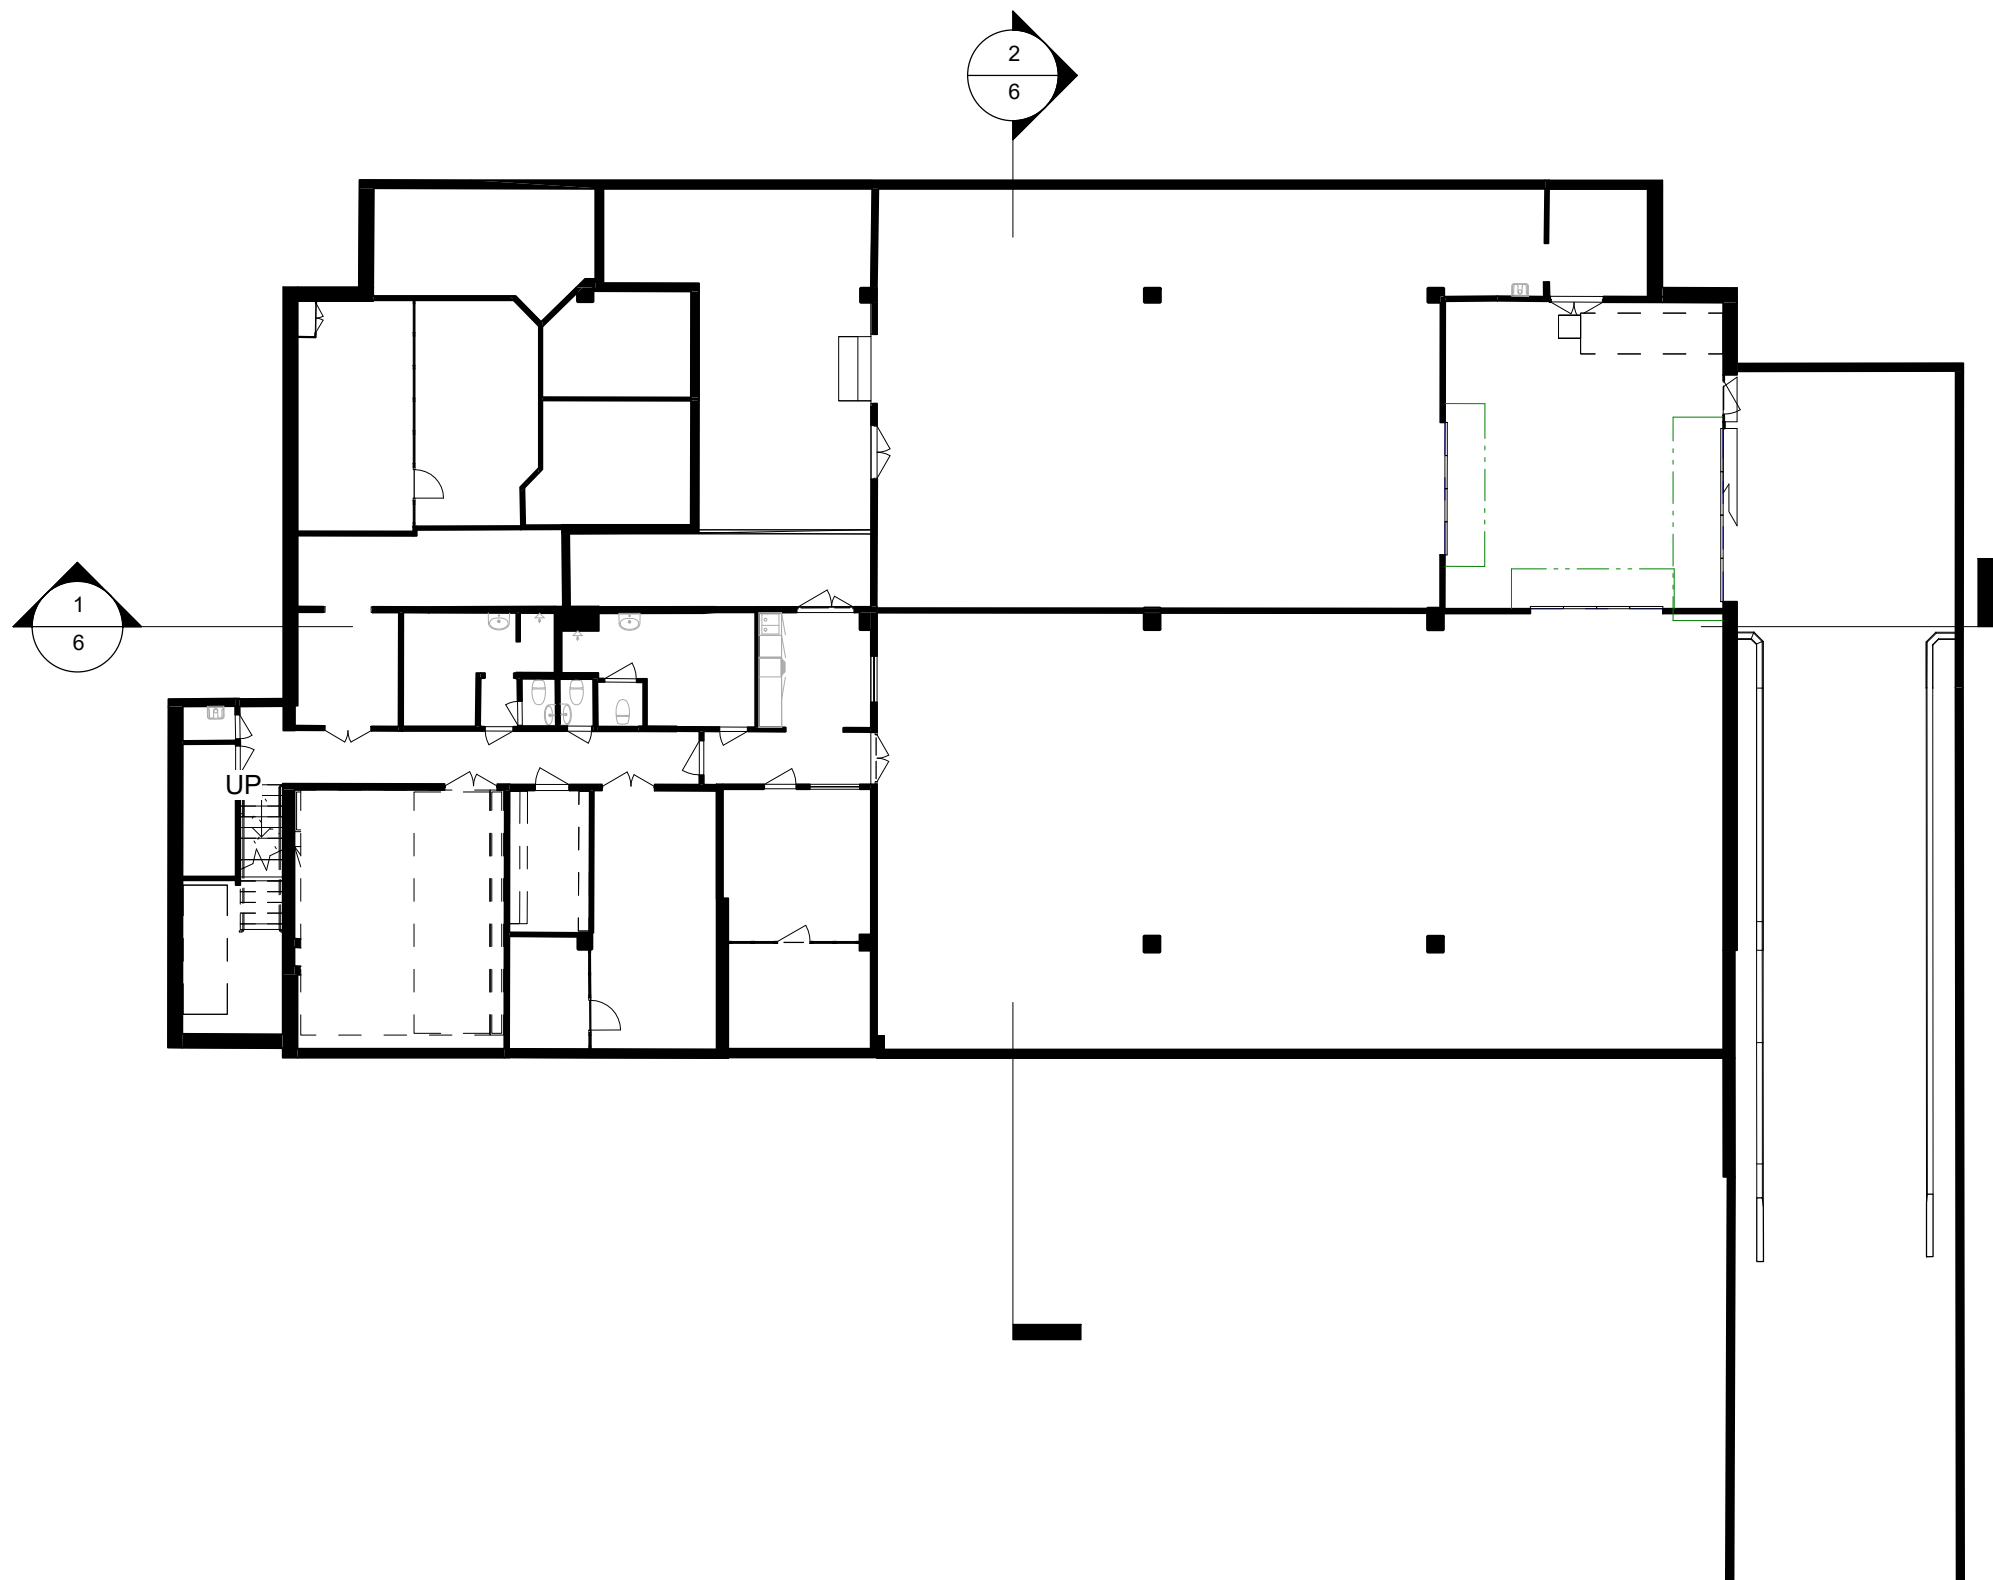

1

PLAN 010

1 : 200

ORIENTERINGSFIGUR

BET

ÄNDRINGEN AVSER

SIGN

DATUM

KLIENT

ATRIUM LJUNGBERG

COMPANY

Clinton®

Designer

PROJEKTNAMN

SLAKTHUSET 22

RITNINGSNAMN

PLAN 100

RITAD/KONSTR. AV

Mario Mircic

HANDLÄGGARE

Checker

PROJEKTNUMMER

2020900

ADRESS

KOORDINATSYSTEM

SWEREF 99 18 00

HÖJDSYSTEM

RH 2000

RITNINGSTYP

Relationsritning

SKALA

1 : 200

FORMAT

A3

RITNINGSNUMMER

1

DATUM

2020-12-12

ÄNDRING